

1. 平面圖中、特殊な記号類は下記による。

→	矢印記号 (カーブ式)	→/下限部質保証	矢端内構造記号
→	EE-F-2-0-3C	→ A	EE-F-2-0-3C (C6)
→	EE-F-1-0-3C	→ B	EE-F-1-0-3C (C16)
→	EE-F-1-0-3G	→ C	EE-F-1-0-3G (C16)
→	EE-F-1-0-3G+10	→ D	EE-F-1-0-3G+10 (C16)
→	EE-F-1-0-3G+10	→ E	EE-F-1-0-3G+10 (C16)

粗線→マウス式は、各部の寸法を直接測定する。
→E²



EE-F-1-0-3C+10 E1-2C	E	C.P.E.S. 9-37 (PF16)
(E1.6, 0-2.0) (PF16)	→F	1E2.0-2.0 E1.6 (PF16)
EE1.6-2.0 (PF16)	→G	1E1.6-2.0 E1.6 (PF16)

2. 主要部寸法と各部寸法を組合せた寸法、及ぶ監査管理切口を示す。
(測量基準 台面(422mm)に準ずる)


3. 図中記号は 下記による。

- ↑ 人差スイッチ
- △ 人差スイッチ接頭
- ▽ 低気圧送り及ぶ離合人差スイッチ子図
- 同上手
- ◎ 異常警報装置
- 自由扉スイッチ (隔壁設置販品)
- * 低気圧2時間スイッチ (隔壁設置販品)


4. 隔壁室内側付の箇所は 「隔壁設置販品圖」を參照する。

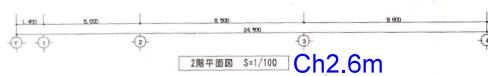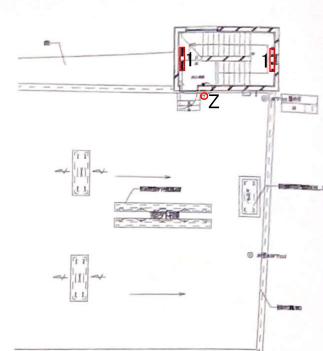


Ch2.6m

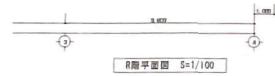

R面平面圖 S=1/100

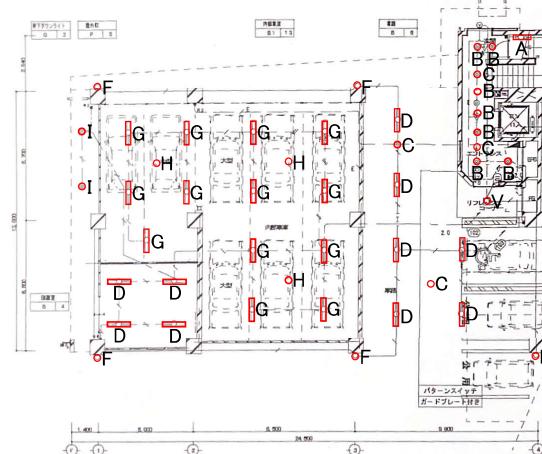

Ch2.6m

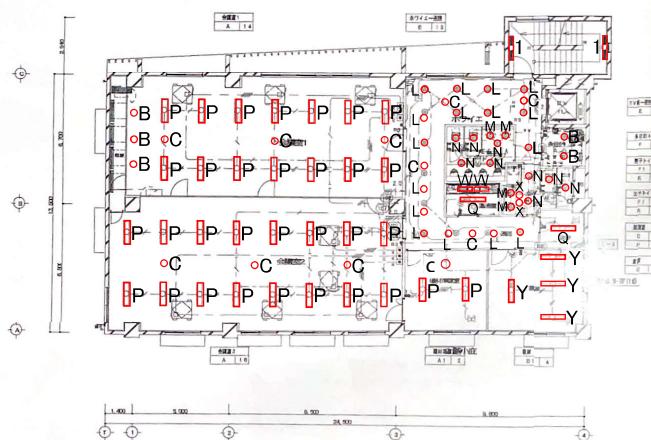

3階平面図 S=1/100 Ch2.7m

竣工図