


3BL確定図 S=1:500

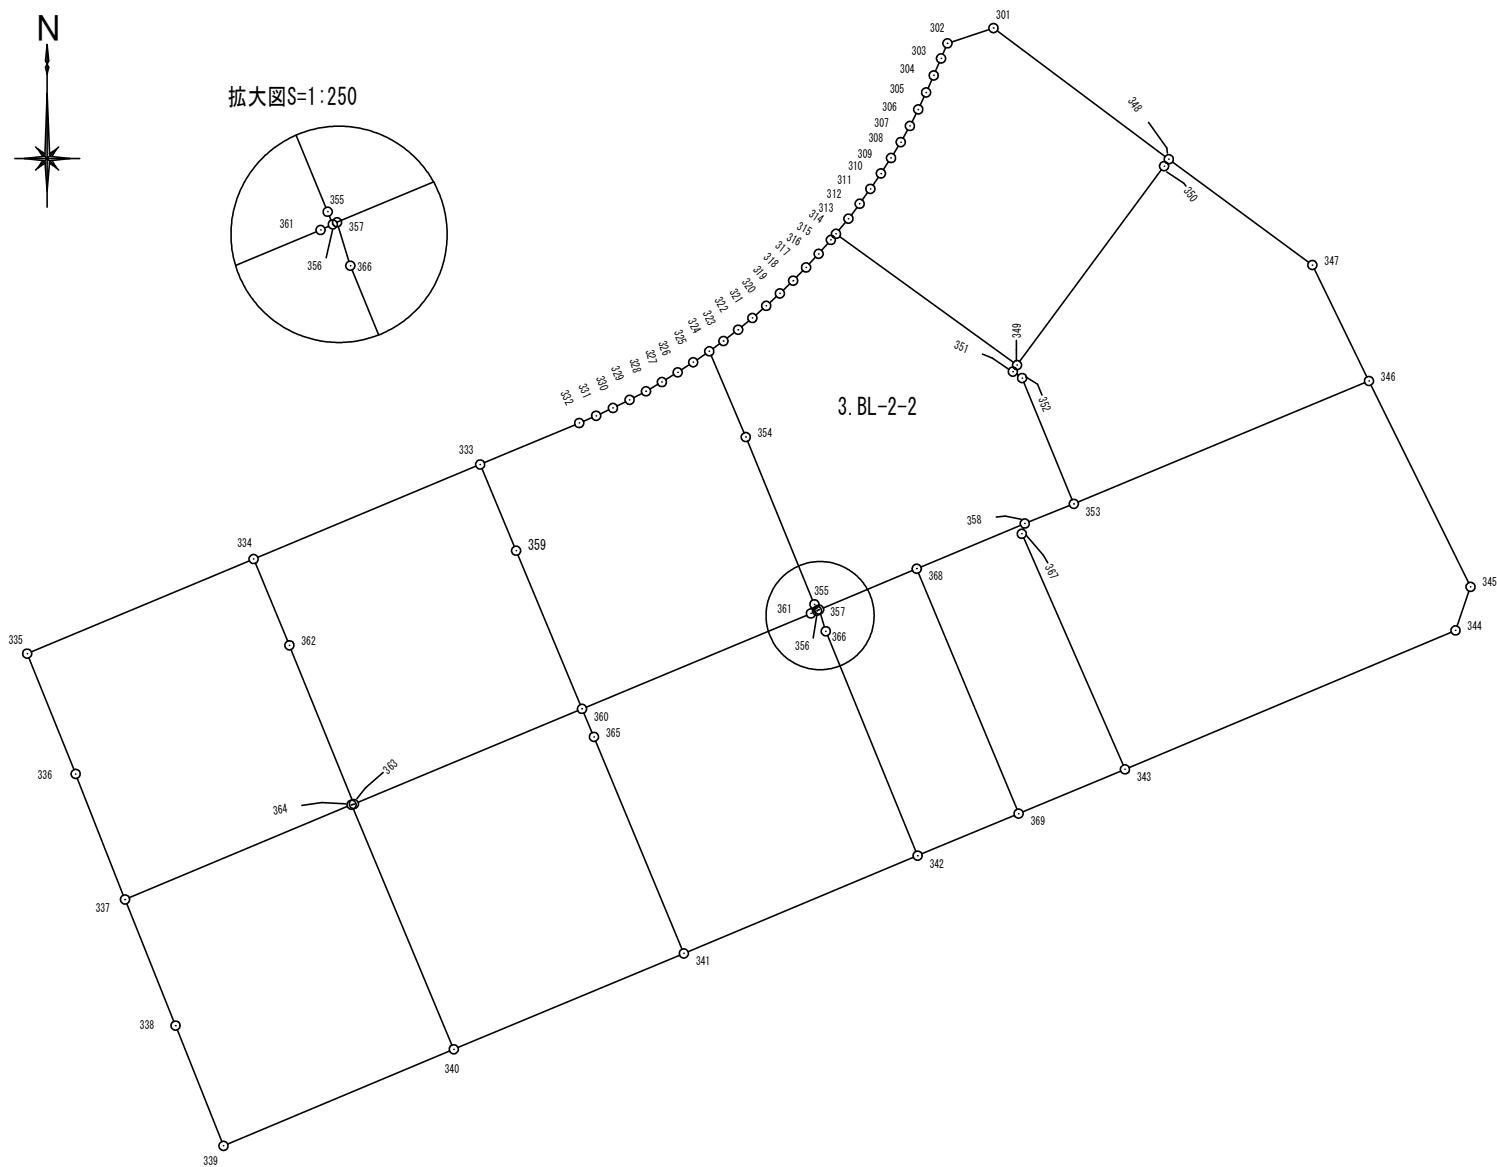

地番	3. BL-2-2		地目	
所有者				
N O	X	Y	辺長	
314	-21371.138	33650.140		
315	-21371.535	33649.799	0.523	
316	-21372.457	33648.992	1.225	
317	-21373.361	33648.160	1.229	
318	-21374.235	33647.307	1.221	
319	-21375.078	33646.428	1.218	
320	-21375.895	33645.524	1.218	
321	-21376.701	33644.610	1.219	
322	-21377.477	33643.668	1.220	
323	-21378.225	33642.694	1.228	
324	-21378.904	33641.759	1.156	
354	-21384.575	33644.173	6.163	
355	-21395.636	33648.714	11.957	
356	-21396.056	33648.883	0.453	
357	-21395.984	33649.024	0.158	
368	-21393.282	33655.479	6.998	
358	-21390.289	33662.627	7.749	
353	-21388.993	33665.873	3.495	
352	-21380.676	33662.454	8.992	
351	-21380.248	33661.838	0.750	
349	-21379.814	33662.116	0.515	
314	-21371.138	33650.140	14.788	
面積	341.3345205			
地積	341.33 ☐			


高田南土地区画整理事業 換地検討案

所管：長崎県 長崎振興局 長与都市開発事業所

この図面は、現地測量・詳細設計・関係者との調整などにより、変更となる場合があります。

平成 年 月 日


36BL確定図 S=1:500

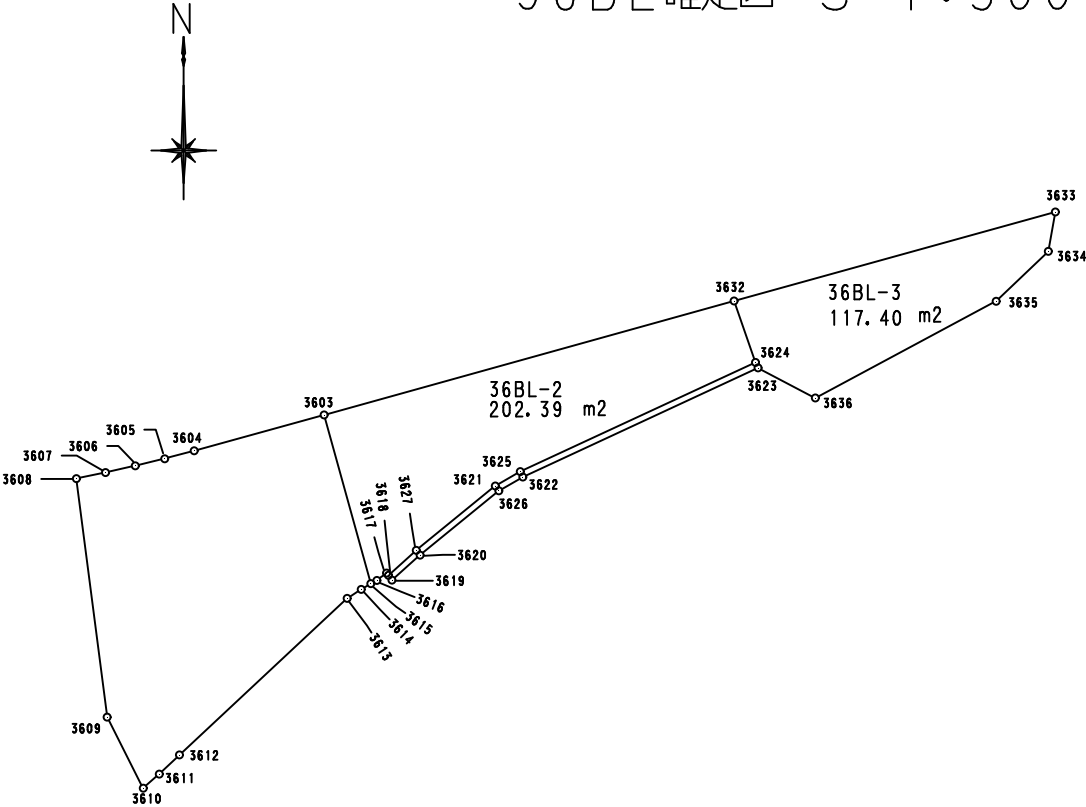

地番	36BL-2		地目	
所有者				
N O	X	Y	辺長	
3632	-21824.224	33364.383		
3603	-21831.749	33337.270	28.138	
3615	-21842.917	33340.366	11.589	
3616	-21842.687	33340.762	0.458	
3617	-21842.202	33341.400	0.801	
3618	-21842.355	33341.525	0.198	
3627	-21840.704	33343.356	2.465	
3626	-21836.448	33348.584	6.741	
3625	-21835.494	33350.236	1.908	
3624	-21828.291	33365.798	17.148	
3632	-21824.224	33364.383	4.306	
面積	202.3956460			
地積	202.39			

地番	36BL-3		地目	
所有者				
N O	X	Y	辺長	
3632	-21824.224	33364.383		
3624	-21828.291	33365.798	4.306	
3623	-21828.651	33365.962	0.396	
3636	-21830.641	33369.749	4.278	
3635	-21824.234	33381.713	13.572	
3634	-21820.946	33385.159	4.763	
3633	-21818.326	33385.639	2.664	
3632	-21824.224	33364.383	22.059	
面積	117.4042785			
地積	117.40			

39BL確定図S=1：500

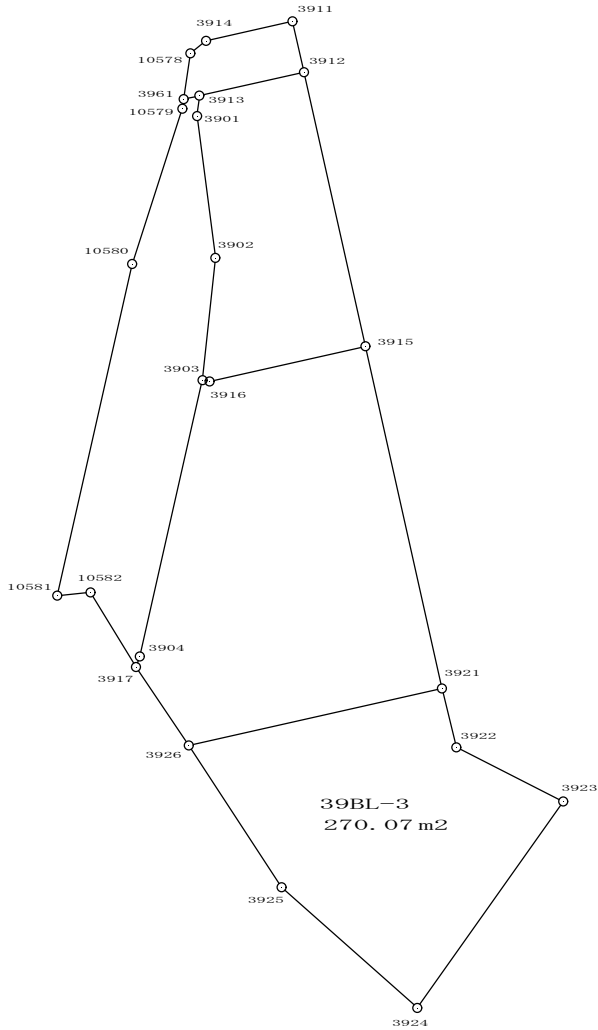


地番	39BL-3		地目	
所有者				
N O	X	Y	辺長	
3921	-21894.544	33445.038		
3926	-21898.310	33428.293	17.163	
3925	-21907.681	33434.422	11.197	
3924	-21915.667	33443.404	12.019	
3923	-21902.018	33453.051	16.714	
3922	-21898.431	33445.981	7.928	
3921	-21894.544	33445.038	4.000	
面積	270.0738425			
地積	270.07 m2			



T170
⊕

T407
⊕

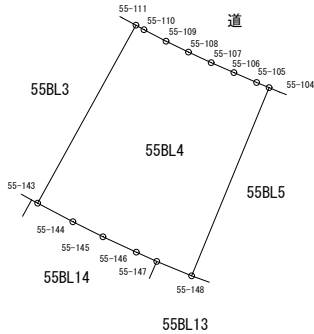

T408
⊕

求積表

地番	55BL4				
測点	X _n	Y _n	ΔX	ΔX × Y _n	距離
55-111	-21510.142	33410.085	-14.066	-469946.255610	16.477
55-143	-21524.560	33402.110	-15.926	-531962.003860	3.238
55-144	-21526.068	33404.975	-2.716	-90727.912100	2.707
55-145	-21527.276	33407.397	-2.462	-82249.011414	2.992
55-146	-21528.530	33410.113	-2.003	-66920.456339	1.804
55-147	-21529.279	33411.754	-1.922	-64217.391188	3.075
55-148	-21530.452	33414.597	14.085	470644.598745	16.497
55-104	-21515.194	33420.869	15.673	523805.279837	1.097
55-105	-21514.779	33419.853	1.207	40337.762571	2.006
55-106	-21513.987	33418.010	1.604	53602.488040	2.008
55-107	-21513.175	33416.174	1.682	56206.004668	2.038
55-108	-21512.305	33414.331	1.752	58541.907912	2.018
55-109	-21511.423	33412.516	1.811	60510.066476	2.008
55-110	-21510.494	33410.736	1.281	42799.152816	0.740
			倍面積	424.230554	
			面積	212.1152770	
			地積	212.11 m ²	
			坪数	64.16 坪	

* 公 式 $A = 1/2 \sum X_n \times (Y_{n+1} - Y_n)$

* 使用機種 TREND-ONE Ver. 8

基準点の座標値

点名	X座標	Y座標	標識
T170	-21485.012	33392.747	金属鈎
T193	-21514.185	33352.470	金属鈎
T407	-21499.144	33403.879	金属鈎
T408	-21538.561	33391.930	金属鈎

作成者

長崎県 長崎振興局
長与都市開発事業所

(令和 7 年 5 月 30 日作成)


申請人

縮尺

1 / 500

地番	55BL5
土地の所在	西彼杵郡長与町高田郷

地積測量図

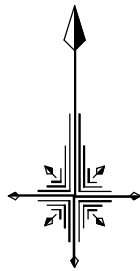


T407
⊕

T406
⊕

T408
⊕

T409
⊕

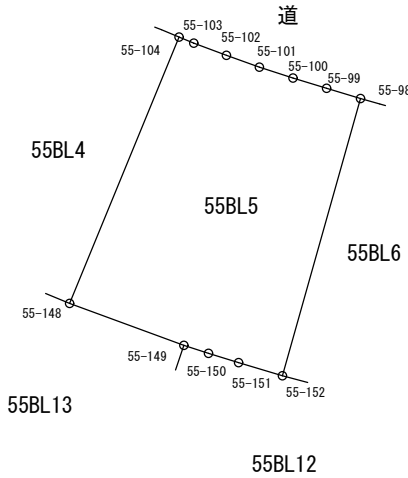

求積表

地番	55BL5				
測点	X _n	Y _n	ΔX	ΔX×Y _n	距離
55-104	-21515.194	33420.869	-14.902	-498037.789838	16.497
55-148	-21530.452	33414.597	-17.661	-590135.197617	6.978
55-149	-21532.855	33421.148	-2.865	-95751.589020	1.485
55-150	-21533.317	33422.559	-0.997	-33322.291323	1.797
55-151	-21533.852	33424.274	-1.277	-42682.797898	2.630
55-152	-21534.594	33426.797	15.133	505847.719001	16.492
55-98	-21518.719	33431.264	16.456	550144.880384	2.029
55-99	-21518.138	33429.320	1.176	39312.880320	2.009
55-100	-21517.543	33427.401	1.216	40647.719616	2.026
55-101	-21516.922	33425.473	1.298	43386.263954	2.008
55-102	-21516.245	33423.583	1.372	45857.155876	1.990
55-103	-21515.550	33421.718	1.051	35126.225618	0.921
			倍面積	393.179073	
			面積	196.5895365	
			地積	196.58 m ²	
			坪数	59.46 坪	

* 公 式 $A=1/2 \sum X_n \times (Y_{n+1} - Y_{n-1})$
* 使用機種 TREND-ONE Ver. 8

基準点の座標値

点名	X座標	Y座標	標識
T406	-21513.884	33437.027	金属鋳
T407	-21499.144	33403.879	金属鋳
T408	-21538.561	33391.930	金属鋳
T409	-21556.627	33423.180	金属鋳

作成者

長崎県 長崎振興局
長与都市開発事業所

(令和 7 年 5 月 30 日作成)

申請人

縮尺

1 / 500

※ この図面は、長崎都市計画事業 高田南土地区画整理事業における出来形確認測量において作成したものです。
なお、現地測量・詳細設計・関係者との調整などにより、変更となる場合があります。

地 番	55BL7
土地の所在	西彼杵郡長与町高田郷

地 積 測 量 図



T407
⊕


求積表

地 番	55BL7				
測点	X _n	Y _n	Δ X	Δ X × Y _n	距 離
55-92	-21520.871	33440.778	-16.174	-540871.143372	16.507
55-159	-21537.118	33437.857	-16.545	-553229.344065	1.765
55-160	-21537.416	33439.597	-0.619	-20699.110543	2.143
55-161	-21537.737	33441.716	-0.639	-21369.256524	2.359
55-162	-21538.055	33444.053	-0.636	-21270.417708	2.723
55-163	-21538.373	33446.757	-0.486	-16255.123902	1.789
55-164	-21538.541	33448.538	-0.352	-11773.885376	2.505
55-165	-21538.725	33451.036	-0.297	-9934.957692	1.996
55-166	-21538.838	33453.029	-0.144	-4817.236176	0.764
55-167	-21538.869	33453.792	16.494	551786.845248	16.527
55-84	-21522.344	33454.049	16.571	554367.045979	0.941
55-85	-21522.298	33453.109	0.179	5988.106511	2.003
55-86	-21522.165	33451.110	0.294	9834.626340	1.989
55-87	-21522.004	33449.128	0.369	12342.728232	2.018
55-88	-21521.796	33447.121	0.443	14817.074603	2.012
55-89	-21521.561	33445.123	0.520	17391.463960	2.010
55-90	-21521.276	33443.133	0.617	20634.413061	2.002
55-91	-21520.944	33441.159	0.405	13543.669395	0.388
			倍 面 積	485.497971	
			面 積	242.7489855	
			地 積	242.74 m ²	
			坪 数	73.43 坪	

* 公 式 $A=1/2 \sum X_n \times (Y_{n+1} - Y_{n-1})$
* 使用機種 TREND-ONE Ver. 8

基準点の座標値

点 名	X座標	Y座標	標 識
T406	-21513.884	33437.027	金属鈹
T407	-21499.144	33403.879	金属鈹
T408	-21538.561	33391.930	金属鈹
T409	-21556.627	33423.180	金属鈹

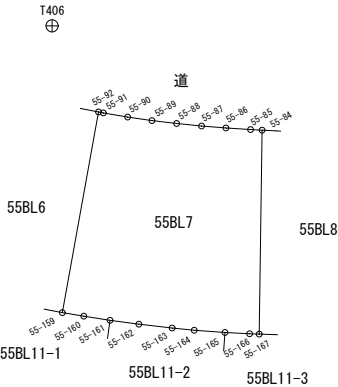

T409
⊕

作 成 者 長崎県 長崎振興局
長与都市開発事業所

(令和 7 年 5 月 30 日作成)

申 請 人

縮 尺

1 / 500

※ この図面は、長崎都市計画事業 高田南土地区画整理事業における出来形確認測量において作成したものです。
なお、現地測量・詳細設計・関係者との調整などにより、変更となる場合があります。

地 番	55BL12
土地の所在	西彼杵郡長与町高田郷

地 積 測 量 図



T407
⊕

T406
⊕

求積表

地 番	55BL12				
測点	X _n	Y _n	ΔX	ΔX × Y _n	距 離
55-149	-21532.855	33421.148	-15.263	-510106.981924	16.633
55-38	-21548.580	33415.729	-16.257	-543239.506353	1.717
55-39	-21549.112	33417.362	-1.129	-37728.201698	1.993
55-40	-21549.709	33419.263	-1.166	-38966.860658	1.995
55-41	-21550.278	33421.175	-1.102	-36830.134850	1.991
55-42	-21550.811	33423.093	-1.045	-34927.132185	1.993
55-43	-21551.323	33425.019	-0.982	-32823.368658	2.000
55-44	-21551.793	33426.963	-0.915	-30585.671145	1.943
55-45	-21552.238	33428.854	15.789	527808.175806	16.623
55-156	-21536.004	33432.431	16.572	554042.246532	1.494
55-155	-21535.666	33430.976	0.686	22933.649536	1.483
55-154	-21535.318	33429.534	0.619	20692.881546	1.117
55-153	-21535.047	33428.450	0.724	24202.197800	1.714
55-152	-21534.594	33426.797	1.195	39945.022415	2.630
55-151	-21533.852	33424.274	1.277	42682.797898	1.797
55-150	-21533.317	33422.559	0.997	33322.291323	1.485
			倍 面 積	421.405385	
			面 積	210.7026925	
			地 積	210.70 m ²	
			坪 数	63.73 坪	

* 公 式 $A=1/2 \sum X_n \times (Y_{n+1} - Y_n)$

* 使用機種 TREND-ONE Ver. 8

基準点の座標値

点 名	X座標	Y座標	標 識
T406	-21513.884	33437.027	金属鈎
T407	-21499.144	33403.879	金属鈎
T409	-21556.627	33423.180	金属鈎
T410	-21562.215	33457.411	金属鈎



T410
⊕

作 成 者

長崎県 長崎振興局
長与都市開発事業所


(令和 7 年 5 月 30 日作成)

申 請 人

縮 尺

1 / 500

※ この図面は、長崎都市計画事業 高田南土地区画整理事業における出来形確認測量において作成したものです。
なお、現地測量・詳細設計・関係者との調整などにより、変更となる場合があります。

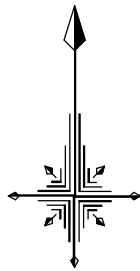


求積表

地番	59BL11				
測点	X _n	Y _n	ΔX	ΔX×Y _n	距離
59-114	-21595.771	33535.693	0.491	16466.025263	2.809
59-121	-21597.319	33533.349	-8.400	-281680.131600	12.256
59-28	-21604.171	33523.187	-8.652	-290042.613924	2.173
59-29	-21605.971	33524.405	-3.443	-115424.526415	1.997
59-30	-21607.614	33525.541	-3.272	-109695.570152	1.996
59-31	-21609.243	33526.695	-3.246	-108827.651970	1.993
59-32	-21610.860	33527.860	-3.221	-107993.237060	1.988
59-33	-21612.464	33529.035	-2.593	-86940.787755	1.237
59-34	-21613.453	33529.778	8.140	272932.392920	15.172
59-117	-21604.324	33541.896	14.412	483405.805152	6.611
59-116	-21599.041	33537.921	6.510	218331.865710	1.546
59-J	-21597.814	33536.981	1.231	41284.023611	0.005
59-115	-21597.810	33536.978	2.043	68516.046054	2.410
			倍面積	331.639834	
			面積	165.8199170	
			地積	165.81 m ²	
			坪数	50.16 坪	

* 公 式 A=1/2 Σ X_n × (Y_{n+1} - Y_{n-1})
* 使用機種 TREND-ONE Ver. 8

基準点の座標値

点名	X座標	Y座標	標識
T413	-21611.056	33517.628	金属鋳
T414	-21640.179	33533.620	金属鋳
T431	-21626.339	33584.916	金属鋳
T432	-21599.893	33557.628	金属鋳

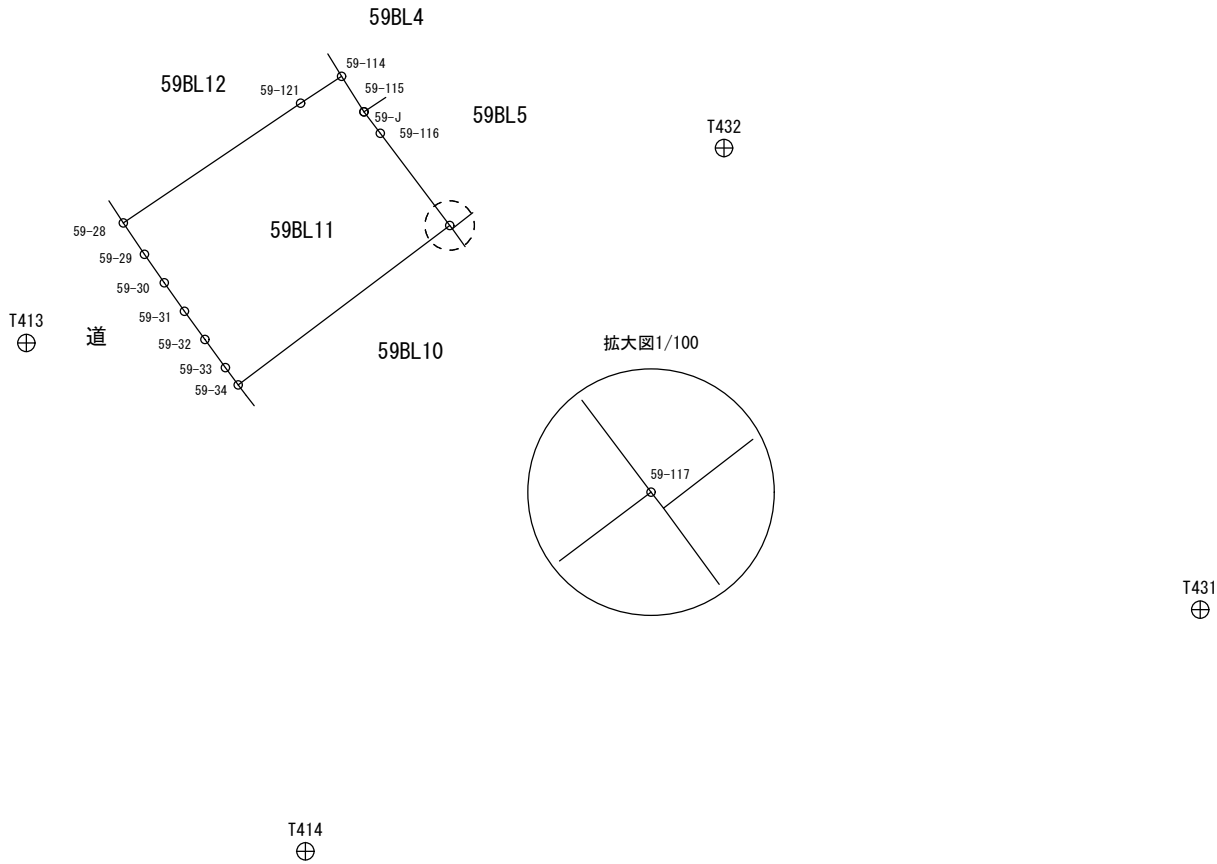

作成者

長崎県 長崎振興局
長与都市開発事業所


(令和 7 年 5 月 30 日作成)

申請人

縮尺

1 / 500

※ この図面は、長崎都市計画事業 高田南土地区画整理事業における出来形確認測量において作成したものです。
なお、現地測量・詳細設計・関係者との調整などにより、変更となる場合があります。

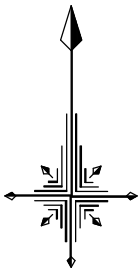

求積表

地番	62BL3				
測点	X _n	Y _n	ΔX	ΔX×Y _n	距離
62-147	-21565.362	33576.784	-6.889	-231310.464976	14.696
62-161	-21573.219	33564.365	-10.571	-354808.902415	3.246
62-162	-21575.933	33566.146	-4.975	-166991.576350	2.723
62-163	-21578.194	33567.664	-5.156	-173074.875584	3.494
62-164	-21581.089	33569.621	-5.592	-187721.320632	3.322
62-165	-21583.786	33571.561	6.451	216570.140011	14.852
62-141	-21574.638	33583.261	10.867	364949.297287	2.143
62-142	-21572.919	33581.982	3.326	111693.672132	1.996
62-143	-21571.312	33580.798	3.241	108835.366318	2.009
62-144	-21569.678	33579.630	3.299	110779.199370	2.021
62-145	-21568.013	33578.484	3.348	112420.764432	2.012
62-146	-21566.330	33577.381	2.651	89013.637031	1.137
			倍面積	354.936624	
			面積	177.4683120	
			地積	177.46 m ²	
			坪数	53.68 坪	


* 公 式 $A=1/2 \sum X_n \times (Y_{n+1} - Y_n)$
* 使用機種 TREND-ONE Ver. 8

基準点の座標値

点名	X座標	Y座標	標識
T424	-21558.952	33532.827	金属鋳
T425	-21552.603	33570.157	金属鋳
T427	-21579.199	33587.429	金属鋳
T432	-21599.893	33557.628	金属鋳

T424
⊕

T425
⊕

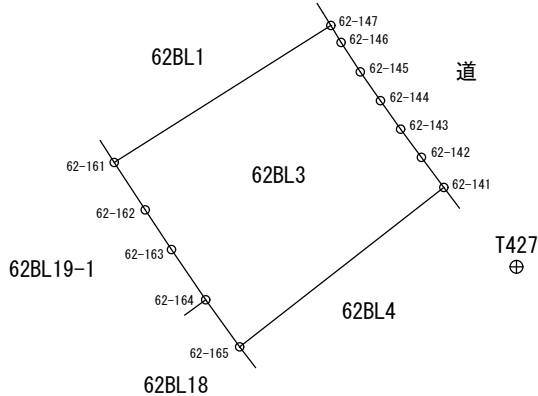

T432
⊕

作成者

長崎県 長崎振興局
長与都市開発事業所

(令和 7 年 5 月 30 日作成)

申請人

縮尺

1 / 500

※ この図面は、長崎都市計画事業 高田南土地区画整理事業における出来形確認測量において作成したものです。
なお、現地測量・詳細設計・関係者との調整などにより、変更となる場合があります。

地 番	63BL1-1	地 積 測 量 図
土地の所在	西彼杵郡長与町高田郷	



求積表


地 番	63BL1-1				
測点	X _n	Y _n	ΔX	ΔX×Y _n	距 離
63-43	-21581.129	33617.992	-9.758	-328044.365936	12.271
63-44	-21590.560	33610.142	-12.421	-417471.573782	3.007
63-45	-21593.550	33610.458	-4.086	-137332.331388	1.796
63-46	-21594.646	33611.881	-2.281	-76668.700561	2.001
63-47	-21595.831	33613.494	-2.345	-78823.643430	1.994
63-48	-21596.991	33615.116	-2.281	-76676.079596	1.985
63-49	-21598.112	33616.754	-1.950	-65552.670300	1.494
63-50	-21598.941	33617.997	12.646	425133.190062	16.646
63-37	-21585.466	33627.770	13.938	468703.858260	0.850
63-38	-21585.003	33627.057	1.572	52861.733604	2.006
63-39	-21583.894	33625.385	2.250	75657.116250	1.997
63-40	-21582.753	33623.746	2.312	77738.100752	2.016
63-41	-21581.582	33622.105	1.951	65596.726855	1.303
63-42	-21580.802	33621.061	0.453	15230.340633	3.086
			倍 面 積	351.701423	
			面 積	175.8507115	
			地 積	175.85 m ²	
			坪 数	53.19 坪	

* 公 式 $A=1/2 \sum X_n \times (Y_{n+1} - Y_{n-1})$

* 使用機種 TREND-ONE Ver. 8


基準点の座標値

点 名	X座標	Y座標	標 識
T381	-21579.806	33619.210	金属鋲
T382	-21565.803	33633.051	金属鋲
T428	-21594.885	33603.250	金属鋲
T429	-21611.082	33627.802	金属鋲

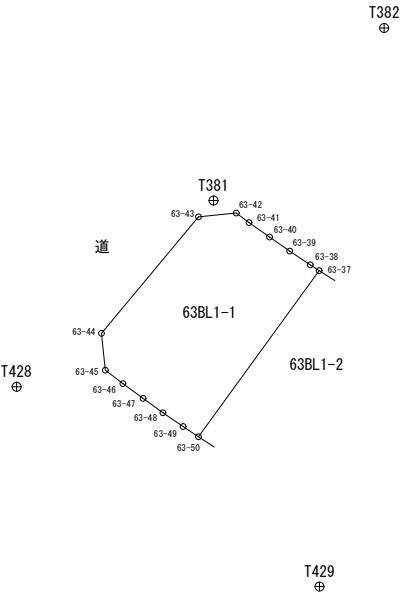

作 成 者	長崎県 長崎振興局 長与都市開発事業所 (令和 7 年 5 月 30 日作成)	申 請 人		縮 尺	1 / 500
-------	---	-------	--	-----	---------

※ この図面は、長崎都市計画事業 高田南土地区画整理事業における出来形確認測量において作成したものです。
なお、現地測量・詳細設計・関係者との調整などにより、変更となる場合があります。

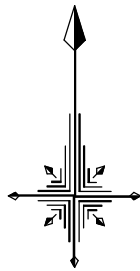


求積表

地番	63BL1-2				
測点	X _n	Y _n	ΔX	ΔX×Y _n	距離
63-37	-21585.466	33627.770	-12.847	-432015.961190	16.646
63-50	-21598.941	33617.997	-14.839	-498857.457483	2.500
63-51	-21600.305	33620.092	-2.419	-81327.002548	1.991
63-52	-21601.360	33621.780	-2.093	-70370.385540	1.999
63-53	-21602.398	33623.488	-2.035	-68423.798080	1.996
63-54	-21603.395	33625.217	-1.950	-65569.173150	1.992
63-55	-21604.348	33626.966	-1.447	-48658.219802	1.061
63-56	-21604.842	33627.905	13.725	461542.996125	16.739
63-31	-21590.623	33636.737	14.765	496646.421805	1.165
63-32	-21590.077	33635.708	1.500	50453.562000	2.008
63-33	-21589.123	33633.941	1.929	64879.872189	2.002
63-34	-21588.148	33632.192	1.981	66625.372352	2.000
63-35	-21587.142	33630.464	2.054	69076.973056	2.007
63-36	-21586.094	33628.752	1.676	56361.788352	1.166
			倍面積	364.988086	
			面積	182.4940430	
			地積	182.49 m ²	
			坪数	55.20 坪	

* 公 式 $A=1/2 \sum X_n \times (Y_{n+1} - Y_{n-1})$
* 使用機種 TREND-ONE Ver. 8

基準点の座標値

点名	X座標	Y座標	標識
T381	-21579.806	33619.210	金属鈎
T382	-21565.803	33633.051	金属鈎
T428	-21594.885	33603.250	金属鈎
T429	-21611.082	33627.802	金属鈎

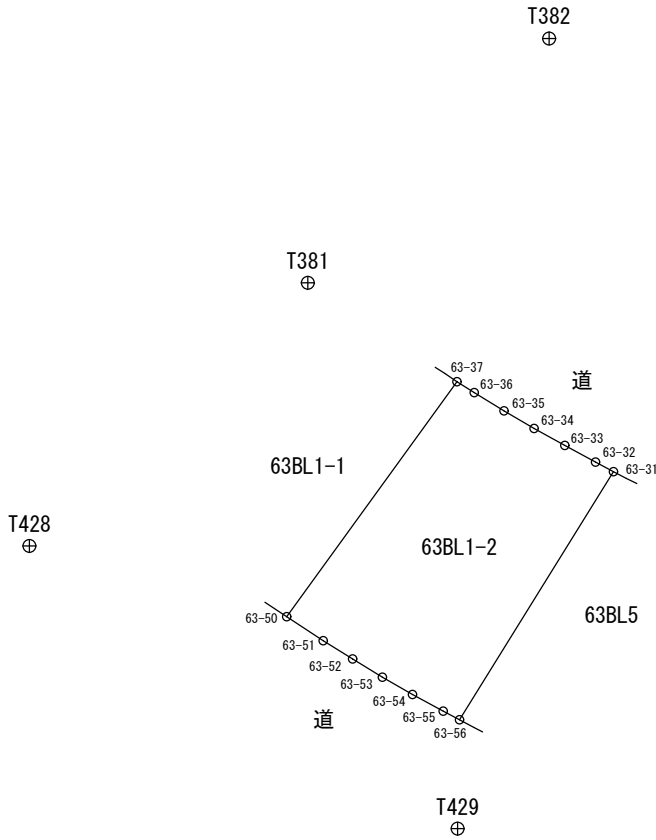

作成者

長崎県 長崎振興局
長与都市開発事業所

(令和 7 年 5 月 30 日作成)

申請人

縮尺

1 / 500

※ この図面は、長崎都市計画事業 高田南土地地区画整理事業における出来形確認測量において作成したものです。
なお、現地測量・詳細設計・関係者との調整などにより、変更となる場合があります。

地番	63BL8	地積測量図
土地の所在	西彼杵郡長与町高田郷	



求積表


地 番	63BL8				
測点	X _n	Y _n	Δ X	Δ X × Y _n	距 離
63-103	-21623.345	33693.386	4.760	160380.517360	14.069
63-112	-21620.785	33679.552	-12.787	-430660.431424	15.840
63-113	-21636.132	33675.631	-15.936	-536654.855616	0.605
63-114	-21636.721	33675.491	-4.225	-142278.949475	14.671
63-97	-21640.357	33689.704	3.346	112725.749584	7.214
63-98	-21633.375	33691.518	8.928	300797.872704	2.001
63-99	-21631.429	33691.983	3.899	131365.041717	1.997
63-100	-21629.476	33692.399	3.917	131973.126883	2.000
63-101	-21627.512	33692.778	3.931	132446.310318	1.991
63-102	-21625.545	33693.086	4.167	140399.089362	2.220
			倍 面 積	493.471413	
			面 積	246.7357065	
			地 積	246.73 m ²	
			坪 数	74.63 坪	

* 公 式 $A=1/2 \sum X_n \times (Y_{n+1} - Y_{n-1})$

* 使用機種 TREND-ONE Ver. 8


基準点の座標値

点 名	X座標	Y座標	標 識
T397	-21662.845	33689.436	金属鈎
T398	-21624.831	33699.549	金属鈎
T418	-21618.389	33662.608	金属鈎
T419	-21658.676	33652.432	金属鈎

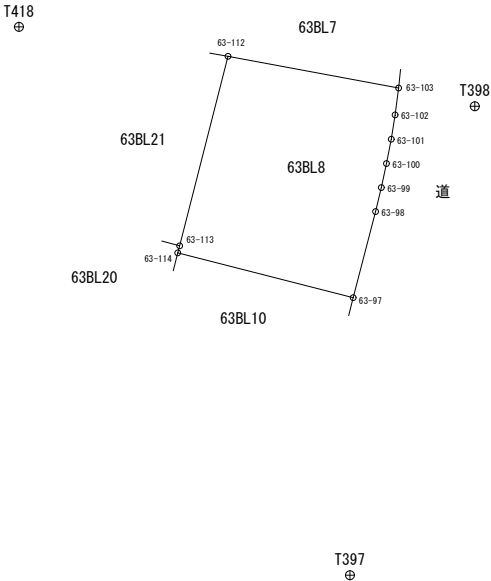

作 成 者	長崎県 長崎振興局 長与都市開発事業所 (令和 7 年 5 月 30 日作成)	申 請 人		縮 尺	1 / 500
-------	---	-------	--	-----	---------

※ この図面は、長崎都市計画事業 高田南土地画整理事業における出来形確認測量において作成したものです。
なお、現地測量・詳細設計・関係者との調整などにより、変更となる場合があります。

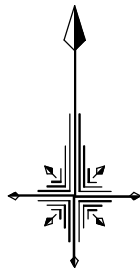


求積表

地番	63BL19				
測点	X _n	Y _n	ΔX	ΔX×Y _n	距離
63-116	-21657.451	33670.193	6.353	213906.736129	16.251
63-75	-21653.428	33654.448	-7.064	-237735.020672	11.447
63-76	-21664.515	33651.599	-15.103	-508240.099697	16.272
63-118	-21668.531	33667.368	2.379	80094.668472	6.600
63-B	-21662.136	33668.999	8.750	294603.741250	2.430
63-117	-21659.781	33669.599	4.685	157742.071315	2.405
			倍面積	372.096797	
			面積	186.0483985	
			地積	186.04 m ²	
			坪数	56.27 坪	

* 公 式 $A=1/2 \sum X_n \times (Y_{n+1} - Y_{n-1})$
* 使用機種 TREND-ONE Ver. 8

基準点の座標値

点名	X座標	Y座標	標識
T397	-21662.845	33689.436	金属鋲
T419	-21658.676	33652.432	金属鋲
T420	-21692.143	33640.550	金属鋲
T426	-21697.859	33680.308	金属鋲

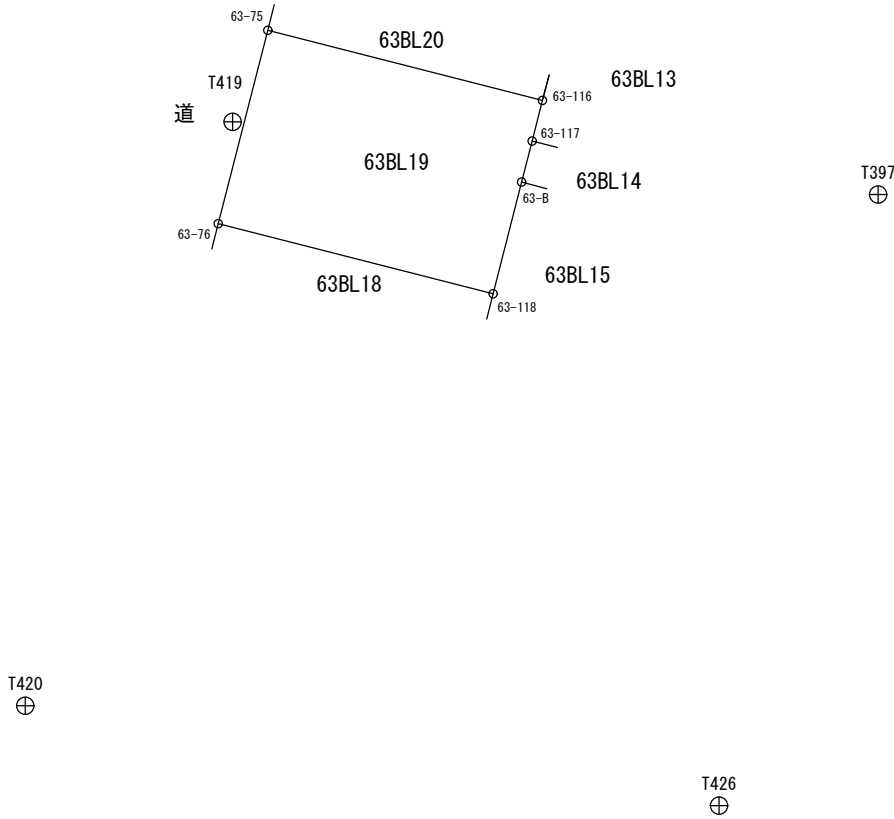

作成者

長崎県 長崎振興局
長与都市開発事業所

(令和 7 年 5 月 30 日作成)

申請人

縮尺

1 / 500

※ この図面は、長崎都市計画事業 高田南土地区画整理事業における出来形確認測量において作成したものです。
なお、現地測量・詳細設計・関係者との調整などにより、変更となる場合があります。

地 積 測 量 図

T321

縮尺

※ この図面は、長崎都市計画事業 高田南土地区画整理事業における出来形確認測量において作成したものです。
 なお、現地測量・詳細設計・関係者との調整などにより、変更となる場合があります。